


VÄXTFÖRTECKNING FÖR L-18-1-01 - 04

Nr	Antal	Namn	Kallskikt	Gr	Anmärkning
T1	1	Acer pensylvanicum	sol/str 3x ompl. kl. ih 200-250	P16 50	
T2	3	Acer platanoides f. Pennula	högstam 4x ompl. kl. so 25-30	P17 70	
T3	1	Acer negundo	högstam 3x ompl. kl. so 16-18	P18 70	
T4	9	Ameletacher x lamarchii f. Uluna E	högstam 3x ompl. kl. so 12-14	P19 555	
T5	15	Betula pendula f. Julia E	högstam 3x ompl. kl. so 16-18	P20 295	
T6	5	Cercidiphyllum japonicum f. Gøteborg E	högstam 3x ompl. kl. so 18-20	P21 295	
T7	2	Katsura	högstam 4x ompl. kl. so 16-18	P22M 26xw	
T8	10	Prunus magnoia	högstam 3x ompl. kl. so 16-18	P23 1080	
T9	6	Prunus serotina	högstam 4x ompl. kl. so 20-25	P24 205	
T10	8	Rubra pseudacacia	högstam 4x ompl. kl. so 18-20	P25 500	
T11	1	Tilia cordata Lum. E	högstam 4x ompl. kl. so 25-30	P26 940	
Buskar	4	Ameletacher x lamarchii f. Uluna E	sol. kl. ih 175-200	P27 175	
B2	2	Cornus mas	sol. kl. ih 175-200	P28 2035	
B3	275	Eunymus fortunei 'Sarotome'	busk co 2l	P28M 46xw	
B4	3	Edmundo pinus	sol. kl. ih 100-125	P29 2415	
B5	8	Magnolia x hebesii 'Leonard Messer'	sol. 4x kl. ih 225-250	P30 600	
B6	350	Prunus laurocerasus 'Mona'	busk kl. ih 4,0-5,0	P30M 110xw	
B7	1100	Prunus laurocerasus 'Pr'	busk kl. ih 4,0-5,0		
B8	1	Prunus persica 'Riga'	busk co 5,0l		
B9	4	Rhododendron 'Cunningham's White'	busk co. ih 50-60		
B10	25	Rhododendron 'Schneekrone'	busk co. ih 30-4,0		
B11	800	Symphoricarpos x chinensis 'Hancock'	busk co 2,0l		
Häckar					
H1	1280	Busk sempervirens 'Polar'	busk co. ih 25-30		
H2	1110	Carpinus betulus f. Stenslund E	häck. ih 50-80		

Kätteraxeler	Kl	8	A-kval. co	50	15	50	20 cm	Planteras i grupp om 3 st

TECKENFÖRKLARING

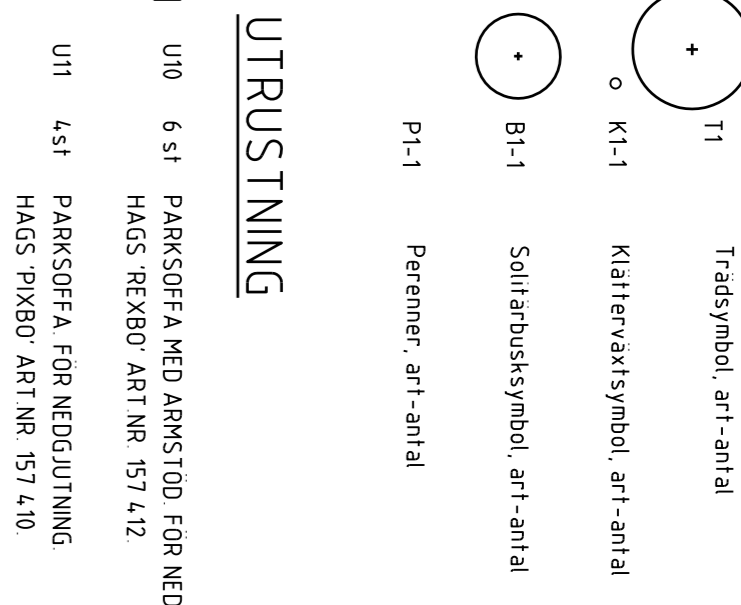

UTRUSTNING

U14	18 st	SKRÄPKÖGG FÖR NEDGJUTNING
U15	14 st	SKRÄPKÖGG FÖR NEDGJUTNING

HÄNVISNING

LEVERANTÖR STÅLWIRE W1-W3 VEGTECA, TEL. 08-669 48 00  
 INÅSTING AV STÅLWIRE FÖR KLÄTTERVÄXTER SE A-HANDLING

RELATIONSHANDLING

AKADEMISKA HUS  
 www.akademiskahus.se

BET	ANF	ARBODAG	ASERN	DATUM	SIK
RELATIONSHANDLING					
AKADEMISKA HUS UPPSALA AB					
www.akademiskahus.se					

REGISTRERINGSNUMMER: L0004240  
 UPPRÄSKNING: 2009-06-01  
 DATUM: 2012-01-31  
 BIERKING AB  
 PLANTERING - & UTRUSTNINGSPLAN  
 GÅRD VAST  
 DE 1