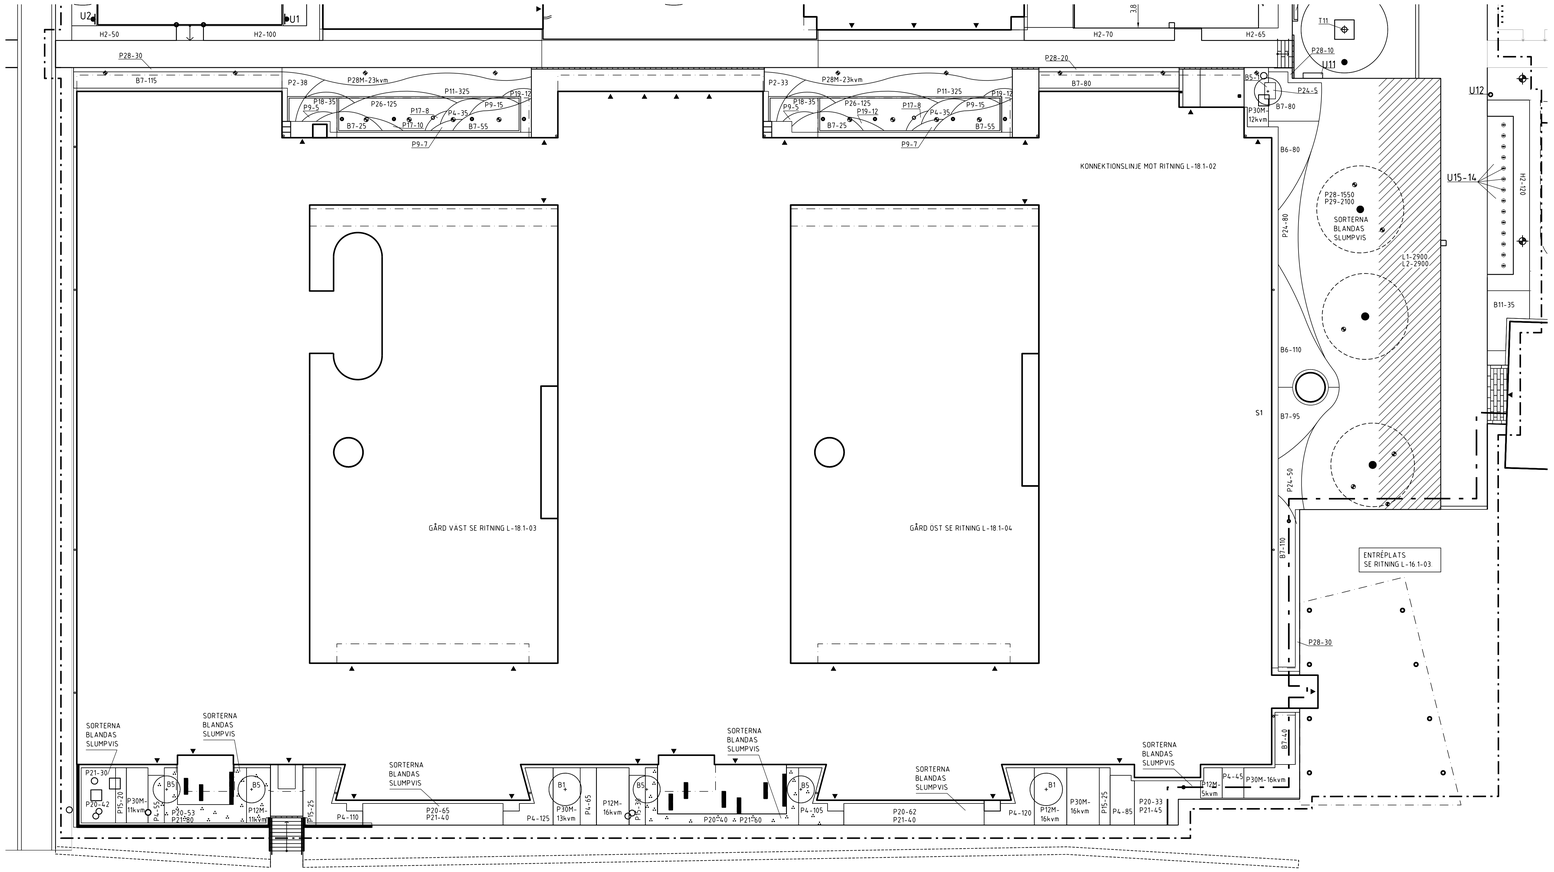

VÄXTFÖRTECKNING for L-18.1-01 - 04

Nr	Antal	Namn	Kvalitet	c-c	Anmärkning
Träd					
T1	1	Acer pensylvanicum - Strimlonn	solitär 3x ompl. kl, th 200-250		
T2	3	Acer platanoides fk Pernilla - Lönn	hogstam 4x ompl. kl, so 25-30		
T3	1	Acer tegmentosum - Manschurisk strimlonn	hogstam 3x ompl. kl, so 16-18		
T4	9	Amelanchier x lamarckii fk Ultuna E - Prakthaggmispel	hogstam 3x ompl. kl, so 12-14		
T5	15	Betula pendula fk Julita E - Vårbjörk	hogstam 3x ompl. kl, so 16-18		
T6	5	Cercidphyllum japonicum fk Göteborg E - Kattsura	hogstam 3x ompl. kl, so 18-20		
T7	2	Magnolia kobus - Japansk magnolia	hogstam 4x ompl. kl, so 16-18		
T8	10	Prunus serrula - Glansksrsbär	hogstam 3x ompl. kl, so 16-18		
T9	6	Prunus sargentii - Bergskörsbär	hogstam 4x ompl. kl, so 20-25		
T10	8	Robinia pseudoacacia - Robinia	hogstam 4x ompl. kl, so 18-20		
T11	1	Tilia cordata 'Linn' E - Skogslind	hogstam 4x ompl. kl, so 25-30		
Buskar					
B1	4	Amelanchier x lamarckii fk Ultuna E - Prakthaggmispel	sol. kl, th 175-200		
B2	2	Cornus mas - Korsbarskornell	sol. kl, th 175-200		
B3	275	Euonymus fortunei 'Sarcoxie' - Klatterbenved	busk co 2l	40 cm	
B4	3	Euonymus planipes - Korsbärsbenved	sol. kl, th 100-125		
B5	8	Magnolia x loebneri 'Leonard Messel' - Hybridmagnolia	sol. 4x kl, th 225-250		
B6	350	Prunus laurocerasus 'Mano' - Lagerhagg	busk kl, th 40-50	50 cm	
B7	1100	Prunus laurocerasus 'Piri' - Lagerhagg	busk kl, th 40-50	50 cm	
B8	1	Prunus persica 'Riga' - Persika	busk co 5,0l		
B9	4	Rhododendron 'Cunningham's White' - Vit parkrhododendron	busk co, th 50-60		
B10	25	Rhododendron 'Schneekrone' - Rhododendron Yakushimanum-gruppen	busk co, th 30-40		
B11	800	Symphoricarpus x chenaulti 'Hancock' - Hybridsnobär	busk co 2,0l	60 cm	
Häckar					
H1	1280	Buxus sempervirens 'Polar' - Buxbom	busk co, th 25-30	20 cm	sätts i forband
H2	1110	Carpinus betulus fk Stenshuvud E - Avenbok	häck, th 50-80	40 cm	vårplantering, sätts i forband
Klättervaxter					
K1	8	Clematis macropetala 'Georg' E - Kronklematis	A-kval, co		
K2	522	Hedera helix 'Woerner' - Storbladig murgrona	A-kval, co	40 cm	
K3	5	Parthenocrissus quinquefolia - Vildvin	A-kval, co		binds mot stålwire
K4	3	Aristolochia macrophylla - Pipranka	A-kval co		
K5	6	Wisteria frutescens 'Amethyst Falls' - Amerikanskt blåregn	sol. co, th 150-200		
Perenner					
P1	80	Actaea racemosa 'Brunette' - Rödbladigt silverax	co, 2l	50 cm	
P2	255	Adiantum pedatum - Frilandsadiantum	co, 2l	50 cm	
P3M	36kvm	Ajuga replans 'Atropurpurea' - Rödbladig revsuga	vegtech perennmatta		
P4	1220	Alchemilla mollis - Jättedaggkåpa	co, p11	35 cm	
P5	250	Asarum europaeum - Europeisk hasselört	co, p11	25 cm	
P6	400	Calamagrostis brachytrica - Diamantror	co, 2l	40 cm	
P7	190	Calamagrostis x acutiflora 'Karl Foerster' co, 2l - Tuvror		50 cm	
P8	145	Calamagrostis x acutiflora 'Ovedam' - Brokbladigt tuvror	co, 2l	50 cm	
P9	175	Dryopteris filix-mas - Trajon	co, 2l	50 cm	
P10	60	Epimedium rubrum - Röd sockblomma	co, 2l	45 cm	
P11	1610	Galium odoratum - Myskmadra	co, p11	30 cm	
P12M	48kvm	Geranium cantabrigiense 'Biokovo' - Biokovonavå	co, p11	35 cm	
P13	90	Geranium 'Orion' - Prakthnava	co, p11	35 cm	
P14	255	Geranium sanguineum 'Album' - Vit blodnäva	co, p11	30 cm	
P15	100	Helichtotrichon sempervirens - Silverhavre	co, 2l	50 cm	
P16	50	Helleborus niger 'Praecox' - Hybridjulros	co, 2l	40 cm	
P17	70	Hosta 'Green acres' - Funkia	co, 2l	50 cm	
P18	70	Hosta sieboldiana 'Frances Williams' - Daggfunkia	co, 2l	50 cm	
P19	555	Hosta ventricosa - Klockfunkia	co, 2l	40 cm	
P20	295	Lavandula angustifolia 'Dwarf Blue' - Lavendel	co, 2l	50 cm	
P21	295	Lavandula angustifolia 'Munstead' - Lavendel	co, 2l	50 cm	
P22M	26kvm	Lepinella dioica - Gronkofula	vegtech, perennmatta		
P23	1080	Luzula sylvatica - Storfryle	co, p11	35 cm	
P24	205	Matteuccia struthiopteris - Strutbraken	co, 2l	50 cm	
P25	500	Omphalodes verna - Ormoga	co, 2l	50 cm	
P26	940	Pachysandra terminalis 'Green carpet' - Skuggrona	co, 2l	50 cm	
P27	175	Salvia nemorosa 'Blaukönigin' - Stäppsalvia	co, 2l	50 cm	
P28	2035	Vinca minor - Vintergrona	co, 2l	50 cm	
P28M	46kvm	Vinca minor - Vintergrona	vegtech, perennmatta		
P29	2415	Vinca minor 'Alba' - Vintergrona	co, p11	35 cm	
P30	600	Waldsteinia ternata - Guligrona	co, p11	35 cm	
P30M	110kvm	Waldsteinia ternata - Guligrona	vegtech perennmatta		

Lök (höstplantering)

L1	2900	Crocus etruscus 'Zwanenburg' - Hybridkrokus	20 cm	Samplanteras med L2 i 50/50 fördelningmed jämn spridning 25 st/kvm
L2	2900	Crocus vernus 'Vanguard' - Vårkrokus	20 cm	Samplanteras med L1 i 50/50 fördelningmed jämn spridning 25 st/kvm
L3	1200	Eranthis hyemalis - Vintergäck	15 cm	Planteras med jämn spridning
L4	300	Leucojum vernum - Snoklocka	15 cm	Planteras i grupper om 20 st
L5	50	Lilium martagon - Krollilja (arten)	20 cm	Planteras i grupp om 3 st
L6	300	Puschkinia scilloides - Porslinshyacint, blå/vit	15 cm	Planteras med jämn spridning
L7	400	Tulipa 'Angelique' - Rembrandttulpan, ljusrosa	15 cm	Planteras i grupp om 10 st
L8	300	Tulipa fosteriana 'Purissima' - Vit kejsartulpan	15 cm	Planteras i grupp om 10 st
L9	400	Tulipa 'Humor' - Franstulpan, ljuslila	15 cm	Planteras i grupp om 10 st
L10	550	Tulipa 'Ivory Floradale' - Darwinhybridtulpan, gul	15 cm	Planteras i grupp om 10 st
L11	300	Tulipa linifolia 'Bright gem' - Bokharatulpan, gul/orange	15 cm	Planteras i grupp om 10 st

TECKENFÖRKLARING

T1	Trädsymbol, art-antal
K1-1	Klättervaxtsymbol, art-antal
B1-1	Solitärbusksymbol, art-antal
P1-1	Perenner, art-antal
	Löksymboler

UTRUSTNING

U1	4st	SKYLT, UTSTRÄCKNING AV SPECIELLT ANORDNAD PARKERINGSPLATS T11-3.	
U2	4st	SKYLT, UTSTRÄCKNING AV SPECIELLT ANORDNAD PARKERINGSPLATS T11-3.	
U3	6st	SKYLT, UTSTRÄCKNING AV SPECIELLT ANORDNAD PARKERINGSPLATS T11-1 FASTS PÅ NY BELYSNINGSSTOLPE	
U4	3 st	SKYLT, 35-7501.	
U5	2 st	SKYLT, RESERVERAD PARKERING FÖR AKADEMISKA HUS. 35-8914.	
U10	6 st	PARKSOFFA MED ARMSTÖD. FÖR NEDGJUTNING. HÄGS 'REXBO' ART.NR 157 412.	
U11	4st	PARKSOFFA. FÖR NEDGJUTNING. HÄGS 'PIXBO' ART.NR 157 410.	
U12	3 st	SKRAPKORG. FÖR NEDGJUTNING. NIFO-LÄPPSET 'JACOB' NF 2471. SVART RAL 9005, GLANSTAL 30.	
U13	2 st	SKRAPKORG MED LÖCK. FÖR NEDGJUTNING. NIFO-LÄPPSET 'RUBEN' NF 2465. SVART RAL 9005, GLANSTAL 30.	
U14	18 st	CYKELSTALL, HAGS ARGO ART. 511303, 1 PLATS, VÄRMFÖRZINKAT. FÖR NEDGJUTNING.	
U15	14 st	CYKELSTÄLLSPOLLARE, VESTRE 'URBAN' VFZ-LACK. FÖR NEDGJUTNING. ART. NR: 586 900 C. SVART RAL 9005, GLANSTAL 30.	

W1 8st STÅLWIRE PÅ NMR-BYGGNAD, 4,05 X 8ST. FASTE SERIE 100.18. GLIDSTOPPAR 3ST./WIRE. MONTERAS I 1:A TEGELSKIFTET I UNDERKANT I OVERKANT 3:E SKIFTET UPPIFRÅN.

W2 8st STÅLWIRE PÅ NMR-BYGGNAD, UNDER SOLSKYDD. 2,15M X 4ST. FASTE SERIE 100.18. GLIDSTOPPAR 3ST /WIRE. MONTERAS I 2:A TEGELSKIFTET UNDER FÖNSTER-BLECK. MONTERAS I UNDERKANT I FÖRSTA TEGEL-SKIFTET.

W3 6st STÅLWIRE FÖR VÄGG, VÄSTRA HÖRNEN PÅ GÅRDARNA SAMT VID ENTRÉDÖRR 3,5M x 6ST. FASTE SERIE 100.18 MONTERAS I 2ST ENHETER PÅ VÄSTRA VÄGGARNA VID ENTRÉDÖRR ÖSTRA VÄGGEN, EN ENHET.

HÄNVISNING

LEVERNATOR STÅLWIRE W1-W3: VEGTECH, TEL 08-669 48 00
INFÄSTNING AV STÅLWIRE FÖR KLÄTTERVÄXTER SE A-HANDLING

0 2 4 6 8 10 20 m

BET	ANT	ÄNDRINGEN AVSER	DATUM	SIGN

RELATIONSHANDLING

AKADEMISKA HUS

AKADEMISKA HUS UPPSALA AB
www.akademiskahus.se

LOKALISERINGSFIGUR

BIOCENTRUM

REGISTERFASTIGHET: Uj TUNA 2:23
ANLÄGGNINGSNR: C0004240
PROJEKT: L
REGISTRERINGSNUMMER:
UPPDRAG NR: 506 26
RITAD AV: KSL
HANDLÄGGARE: MWN
ANSVARIG: LARS STROM
KONSULT: BJERKING AB
DATUM: 2009-06-01
REV./REL. DATUM: 2012-01-31

PLANTERINGS- & UTRUSTNINGSPLAN
SODRA DELEN

DE 1

FORMAT: A11 SKALA: 1:200 NUMMER: L-18.1-01 BET:

PLO 2012-05-02 10:50 K:\PROJEKT\50626\RITNINGAR\FOTO & PDF\LEVERERADE HANDLINGAR\RELATIONSHANDLING\L18\TEFAR\L-18.1-01.DWG MARIA WISSELGREN

© BJERKING AB

XREFS: \Model\U10_P01.dwg \Model\U18_T01.dwg \Model\T6_P312.dwg \Model\U18_P01.dwg \Model\U10_P01.dwg \Model\V1_P01.dwg \Model\U9_P01.dwg \Model\U10_P01.dwg

LAGER: NOVAPOINT