© BJERKING AB

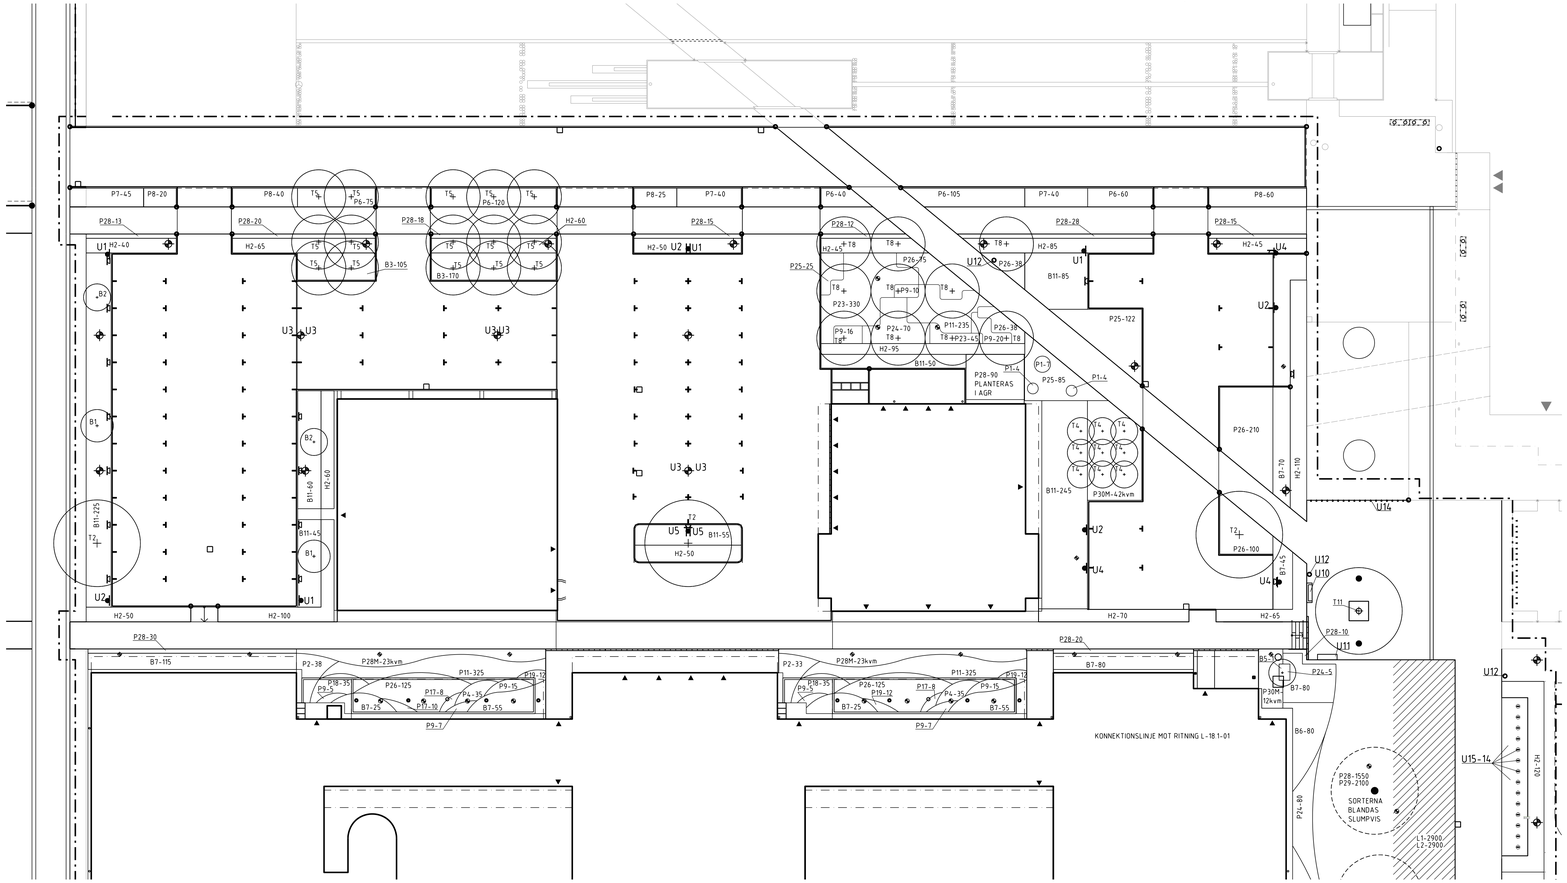

P23	1080	Luzula sylvatica - Storfryle	co, p11	35 cm
P24	205	Matteuccia struthiopteris - Strutbräken	co, 2l	50 cm
P25	500	Omphalodes verna - Ormoga	co, 2l	50 cm
P26	940	Pachysandra terminalis 'Green carpet' - Skuggrona	co, 2l	50 cm
P27	175	Salvia nemorosa 'Blaukönigin' - Skappsalvia	co, 2l	50 cm
P28	2035	Vinca minor - Vintergrona	co, 2l	50 cm
P28M	486vm	Vinca minor - Vintergrona	vegtech, perennmatta	
P29	2415	Vinca minor 'Alba' - Vintergrona	co, p11	35 cm
P30	600	Waldsteinia ternata - Guldgrona	co, p11	35 cm
P30M	1104vm	Waldsteinia ternata - Guldgrona	vegtech perennmatta	

Lök (höstplanterna)

L1	2900	Crocus etruscus 'Zwanenburg' - Hybridkrokus	20 cm	Samplanteras med L2 i 50/50 fördelningmed jämn spridning 25 st/kvm
L2	2900	Crocus vernus 'Vanguard' - Vårkrokus	20 cm	Samplanteras med L1 i 50/50 fördelningmed jämn spridning 25 st/kvm
L3	1200	Eranthis hyemalis - Vintergäck	15 cm	Planteras med jämn spridning
L4	300	Leucojum vernum - Snöklocka	15 cm	Planteras i grupper om 20 st
L5	50	Lilium martagon - Krollilja (arten)	20 cm	Planteras i grupp om 3 st
L6	300	Puschkinia scilloides - Porslinshyacint, blå/vit	15 cm	Planteras med jämn spridning
L7	400	Tulipa 'Angelique' - Rembrandttulpan, ljusrosa	15 cm	Planteras i grupp om 10 st

TECKENFÖRKLARING

T1	Trädsymbol, art-antal
K1-1	Klättervaxtsymbol, art-antal
B1-1	Solitärbusksymbol, art-antal
P1-1	Perenner, art-antal
	Loksymboler

UTRUSTNING

U1	4st	SKYLT, UTSTRÄCKNING AV SPECIELLT ANORDNAD PARKERINGSPLATS T11-3.
U2	4st	SKYLT, UTSTRÄCKNING AV SPECIELLT ANORDNAD PARKERINGSPLATS T11-3.
U3	6st	SKYLT, UTSTRÄCKNING AV SPECIELLT ANORDNAD PARKERINGSPLATS T11-1. FÄSTS PÅ NY BELYSNINGSSTOLPE.
U4	3 st	SKYLT, 35-7501
U5	2 st	SKYLT, RESERVERAD PARKERING FÖR AKADEMISKA HUS. 35-8914.
U10	6 st	PARKSOFFA MED ARMSTÖD. FÖR NEDGJUTNING. HÄGS 'REXBO' ART.NR. 157 412.
U11	4st	PARKSOFFA. FÖR NEDGJUTNING. HÄGS 'PIXBO' ART.NR. 157 410.
U12	3 st	SKRAPKORG. FÖR NEDGJUTNING. NFO-LÄPPSET 'JACOB' NF 2471. SVART RAL 9005, GLANSTAL 30.
U13	2 st	SKRAPKORG MED LOCK. FÖR NEDGJUTNING. NFO-LÄPPSET 'RUBEN' NF 2465. SVART RAL 9005, GLANSTAL 30.
U14	18 st	CYKELSTÄLL, HÄGS ARGO ART. 511303, 1 PLATS, VÄRMFÖRZINKAT. FÖR NEDGJUTNING.
U15	14 st	CYKELSTÄLLSPOLLARE, VESTRE 'URBAN' VFZ+LACK. FÖR NEDGJUTNING. ART. NR. 586 900 C. SVART RAL 9005, GLANSTAL 30.
W1	8st	STÅLWIRE PÅ NMR-BYGGNAD, 4.05 X 8ST. FASTE SERIE 100.18. GLIDSTOPPAR 3ST/WIRE. MONTERAS I 1:A TEGELSKIFTET I UNDERKANT I ÖVERKANT 3:E SKIFTET UPPIFRÅN.
W2	8st	STÅLWIRE PÅ NMR-BYGGNAD, UNDER SOLSKYDD. 2.15M x 4ST. FASTE SERIE 100.18. GLIDSTOPPAR 3ST /WIRE. MONTERAS I 2:A TEGELSKIFTET UNDER FÖNSTER-BLECK. MONTERAS I UNDERKANT I FÖRSTA TEGEL-SKIFTET.
W3	6st	STÅLWIRE FÖR VÄGG, VÄSTRA HÖRNEN PÅ GÅRDARNA SAMT VID ENTRÉDÖRR. 3.5M x 6ST. FASTE SERIE 100.18. MONTERAS I 2ST ENHETER PÅ VÄSTRA VÄGGARNA. VID ENTRÉDÖRR ÖSTRA VÄGGEN, EN ENHET.

HÄNVISNING

LEVERNATÖR STÅLWIRE W1-W3: VEGTECH, TEL: 08-669 48 00
INFÄSTNING AV STÅLWIRE FÖR KLÄTTERVÄXTER SE A-HANDLING

0 2 4 6 8 10 20 m

BET	ANT	ÄNDRINGEN AVSER	DATUM	SIGN

RELATIONSHANDLING

AKADEMISKA HUS

AKADEMISKA HUS UPPSALA AB
www.akademiskahus.se

LOKALISERINGSFIGUR

BIOCENTRUM

REGISTERFASTIGHET: LJ TUNA 2:23
ANLÄGGNINGSNR: C0004240
PROJEKT: L
REGISTRERINGSNUMMER:
UPPDRAG NR: 506 26
RITAD AV: KSL
HANDLÄGGARE: MWN
ANSVARIG: LARS STROM
KONSULT: BJERKING AB
DATUM: 2009-06-01
REV./REL. DATUM: 2012-01-31
PLANTERINGS- & UTRUSTNINGSPLAN NORRA DELEN
DE 1
FORMAT: A11
SKALA: 1:200
NUMMER: L-18.1-02
BET:

XREFS: \Model\L18_T01.dwg \Model\L18_P01.dwg \Model\T16_P312.dwg \Model\L10_P001.dwg \Model\L11_P001.dwg \Model\L10_P001.dwg \Model\L10_P001.dwg

LAGER: NOVAPOINT

PLO 2012-05-02 10:52 K:\PROJEKT\50626\RITNINGAR\FOTO & PDF'LLVERERADE HANDLINGAR\RELATIONSHANDLING\L18\TEFARL-18-1-02.DWG MARIA WISSELGREN