© BJERKING AB

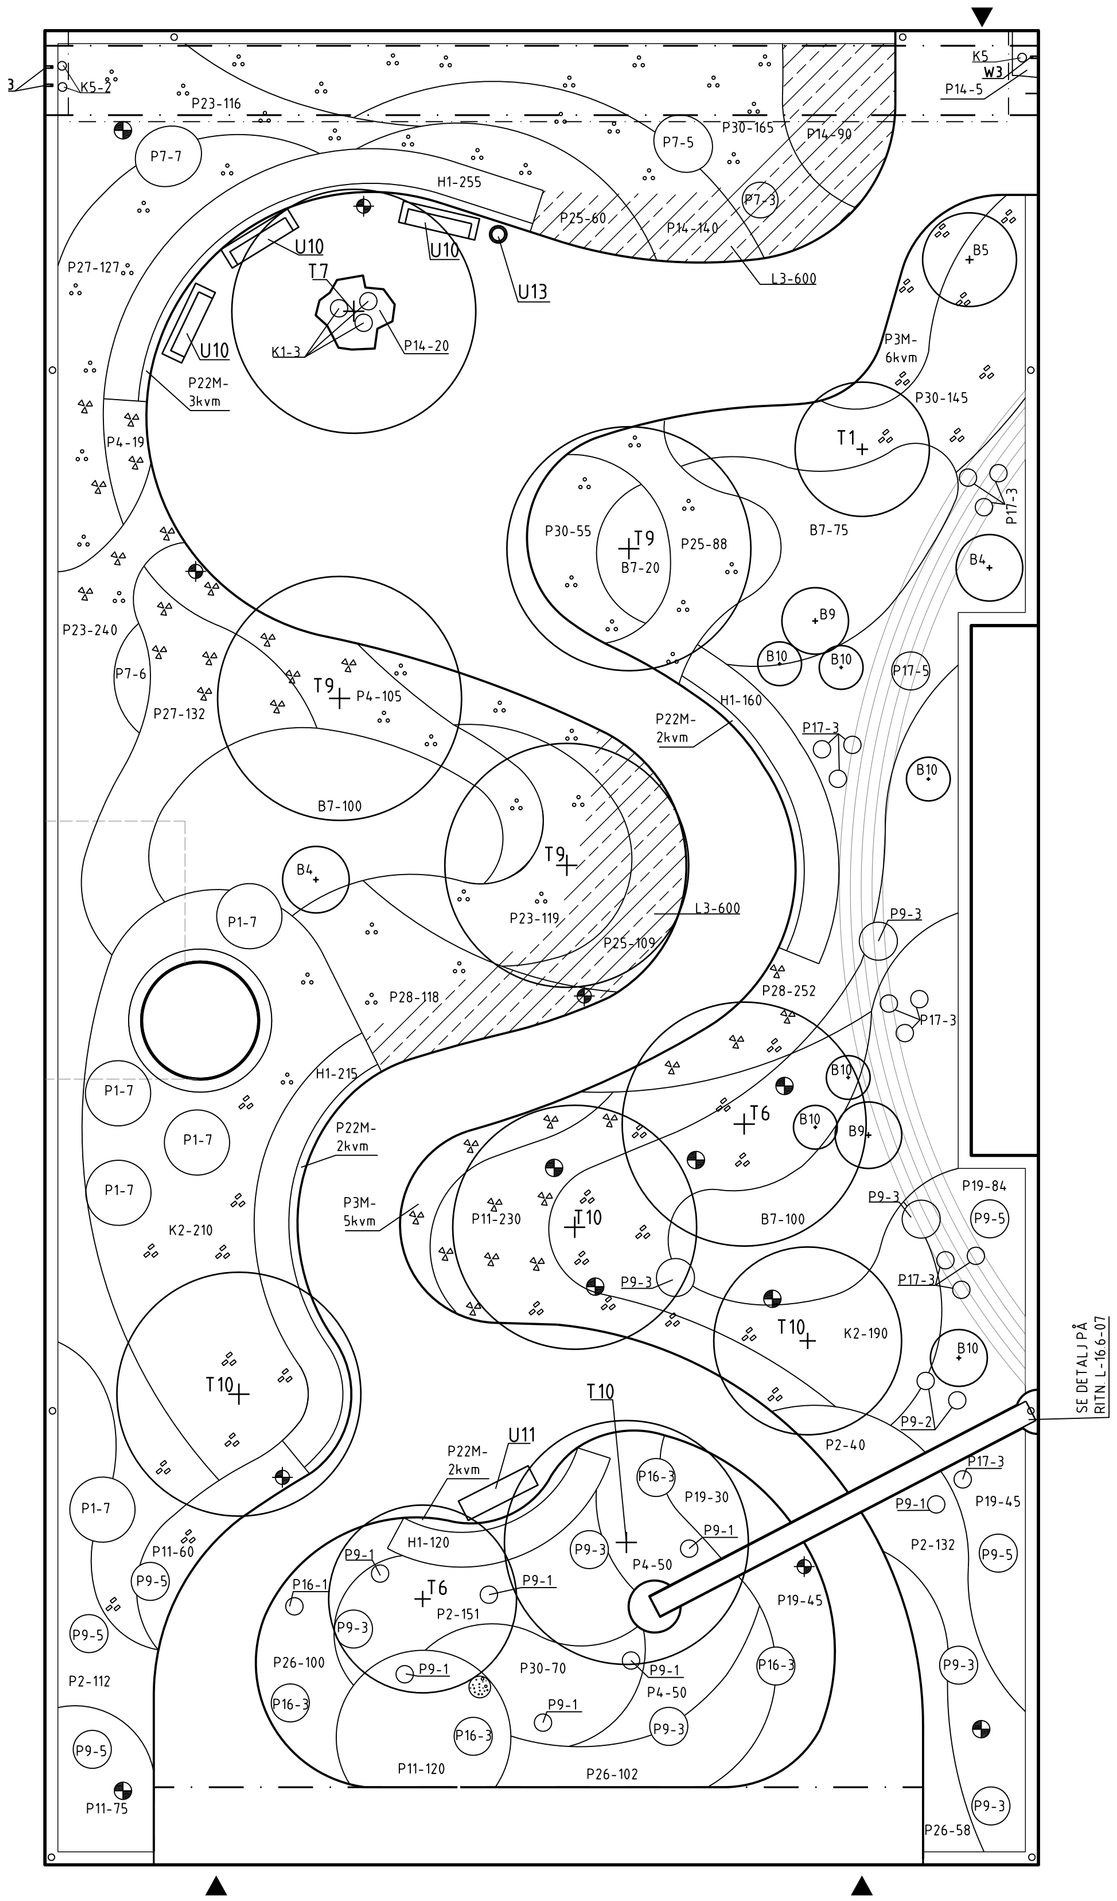

VÄXTFÖRTECKNING för L-18.1-01 - 04

Nr	Antal	Namn	Kvalitet	c-c	Anmärkning
Träd					
T1	1	Acer pensylvanicum - Strimlonn	solitär 3x ompl. kl, th 200-250		
T2	3	Acer platanoides fk Pernilla - Lönn	högstam 4x ompl. kl, so 25-30		
T3	1	Acer tegmentosum - Manschurisk strimlonn	högstam 3x ompl. kl, so 16-18		
T4	9	Amelanchier x lamarckii fk Ultuna E - Prakthäggmispel	högstam 3x ompl. kl, so 12-14		
T5	15	Betula pendula fk Julita E - Vårtbjörk	högstam 3x ompl. kl, so 16-18		
T6	5	Cercidiphyllum japonicum fk Göteborg E - Katsura	högstam 3x ompl. kl, so 18-20		
T7	2	Magnolia kobus - Japansk magnolia	högstam 4x ompl. kl, so 16-18		
T8	10	Prunus serrula - Glanskörsbär	högstam 3x ompl. kl, so 16-18		
T9	6	Prunus sargentii - Bergskörsbär	högstam 4x ompl. kl, so 20-25		
T10	8	Robinia pseudoacacia - Robinia	högstam 4x ompl. kl, so 18-20		
T11	1	Tilia cordata 'Linn' E - Skogslind	högstam 4x ompl. kl, so 25-30		
Buskar					
B1	4	Amelanchier x lamarckii fk Ultuna E - Prakthäggmispel	sol. kl, th 175-200		
B2	2	Cornus mas - Körsbärskornell	sol. kl, th 175-200		
B3	275	Euonymus fortunei 'Sarcoxie' - Klätterbenved	busk co 2l	40 cm	
B4	3	Euonymus planipes - Körsbärsbenved	sol. kl, th 100-125		
B5	8	Magnolia x loebneri 'Leonard Messel' - Hybridmagnolia	sol. 4x kl, th 225-250		
B6	350	Prunus laurocerasus 'Mano' - Lagerhägg	busk kl, th 40-50	50 cm	
B7	1100	Prunus laurocerasus 'Piri' - Lagerhägg	busk kl, th 40-50	50 cm	
B8	1	Prunus persica 'Riga' - Persika	busk co 5,0l		
B9	4	Rhododendron 'Cunningham`s White' - Vit parkrhododendron	busk co, th 50-60		
B10	25	Rhododendron 'Schneekrone' - Rhododendron Yakushimanum-gruppen	busk co, th 30-40		
B11	800	Symphoricarpus x chenaultii 'Hancock' - Hybridsnöbär	busk co 2,0l	60 cm	
Häckar					
H1	1280	Buxus sempervirens 'Polar' - Buxbom	busk co, th 25-30	20 cm	sätts i förband
H2	1110	Carpinus betulus fk Stenshuvud E - Avenbok	häck, th 50-80	40 cm	vårplantering, sätts i förband
Klätterväxter					
K1	8	Clematis macropelata 'Georg' E - Kronklematis	A-kval, co		
K2	522	Hedera helix 'Woerner' - Storbladig murgrönа	A-kval, co	40 cm	
K3	5	Parthenocissus quinquefolia - Vildvin	A-kval, co		binds mot stålwire
K4	3	Aristolochia macrophylla - Pipranka	A-kval co		
K5	6	Wisteria frutescens 'Amethyst Falls' - Amerikanskt blåregn	sol. co, th 150-200		
Perenner					
P1	80	Actaea racemosa Brunette' - Rödbladigt silverax	co, 2l	50 cm	
P2	255	Adiantum pedatum - Frilandsadiantum	co, 2l	50 cm	
P3M	36kvm	Ajuga reptans 'Atropurpurea' - Rödbladig revsuga	vegtech perennmatta		
P4	1220	Alchemilla mollis -Jättedaggkåpa	co, p11	35 cm	
P5	250	Asarum europaeum - Europeisk hasselört	co, p11	25 cm	
P6	400	Calamagrostis brachytrica - Diamantrör	co, 2l	40 cm	
P7	190	Calamagrostis x acutiflora 'Karl Foerster'co, 2l - Tuvrör		50 cm	
P8	145	Calamagrostis x acutiflora 'Ovedam' - Brokbladigt tuvrör	co, 2l	50 cm	
P9	175	Dryopteris filix-mas - Träjon	co, 2l	50 cm	
P10	60	Epimedium rubrum - Röd sockblomma	co, 2l	45 cm	
P11	1610	Galium odoratum - Myskmadra	co, p11	30 cm	
P12M	48kvm	Geranium cantabrigiense 'Biokovo' - Biokovonäva	co, p11	35 cm	
P13	90	Geranium 'Orion' - Praktnäva	co, p11	35 cm	
P14	255	Geranium sanguineum 'Album' - Vit blodnäva	co, p11	30 cm	
P15	100	Helichtotrichon sempervirens - Silverhavre	co, 2l	50 cm	
P16	50	Helleborus niger 'Praecox' - Hybridjulros	co, 2l	40 cm	
P17	70	Hosta 'Green acres' - Funkia	co, 2l	50 cm	
P18	70	Hosta sieboldiana 'Frances Williams' - Daggfunkia	co, 2l	50 cm	
P19	555	Hosta ventricosa - Klockfunkia	co, 2l	40 cm	
P20	295	Lavandula angustifolia 'Dwarf Blue' - Lavendel	co, 2l	50 cm	
P21	295	Lavandula angustifolia 'Munstead' - Lavendel	co, 2l	50 cm	
P22M	26kvm	Leptinella dioica - Grönkotula	vegtech, perennmatta		
P23	1080	Luzula sylvatica - Storfryle	co, p11	35 cm	
P24	205	Matteuccia struthiopteris - Strutbräken	co, 2l	50 cm	
P25	500	Omphalodes verna - Ormöga	co, 2l	50 cm	
P26	940	Pachysandra terminalis 'Green carpet' - Skuggrönа	co, 2l	50 cm	
P27	175	Salvia nemorosa 'Blaukönigin' - Stäppsalvia	co, 2l	50 cm	
P28	2035	Vinca minor - Vintergrönа	co, 2l	50 cm	
P28M	46kvm	Vinca minor - Vintergrönа	vegtech, perennmatta		
P29	2415	Vinca minor 'Alba' - Vintergrönа	co, p11	35 cm	
P30	600	Waldsteinia ternata - Gullgrönа	co, p11	35 cm	
P30M	110kvm	Waldsteinia ternata - Gullgrönа	vegtech perennmatta		
Lök (höstplantering)					
L1	2900	Crocus etruscus 'Zwanenburg' - Hybridkrokus		20 cm	Samplanteras med L2 i 50/50 fördelningmed jämn spridning 25 st/kvm
L2	2900	Crocus vernus 'Vanguard' - Vårkrokus		20 cm	Samplanteras med L1 i 50/50 fördelningmed jämn spridning 25 st/kvm
L3	1200	Eranthis hyemalis - Vintergäck		15 cm	Planteras med jämn spridning
L4	300	Leucojum vernum - Snöklocka		15 cm	Planteras i grupper om 20 st
L5	50	Lilium martagon - Krollilja (arten)		20 cm	Planteras i grupp om 3 st
L6	300	Puschkinia scilloides - Porslinshyacint, blå/vit		15 cm	Planteras med jämn spridning
L7	400	Tulipa 'Angelique' - Rembrandttulpan, ljusrosa		15 cm	Planteras i grupp om 10 st
L8	300	Tulipa fosteriana 'Purissima' - Vit kejsartulpan		15 cm	Planteras i grupp om 10 st
L9	400	Tulipa 'Humor' - Franstulpan, ljuslila		15 cm	Planteras i grupp om 10 st
L10	550	Tulipa 'Ivory Floradale' - Darwinhybridtulpan, gul		15 cm	Planteras i grupp om 10 st
L11	300	Tulipa linifolia 'Bright gem' - Bokharatulpan, gul/orange		15 cm	Planteras i grupp om 10 st

TECKENFÖRKLARING

T1 — Tradsymbol, art-antal

K1-1 — Klätterväxtsymbol, art-antal

B1-1 — Solitärbusksymbol, art-antal

P1-1 — Perenner, art-antal

UTRUSTNING

U10	6 st	PARKSOFFA MED ARMSTÖD. FÖR NEDGJUTNING. HAGS 'REXBO' ART.NR. 157 412.
U11	4st	PARKSOFFA. FÖR NEDGJUTNING. HAGS 'PIXBO' ART.NR. 157 410.
U12	3 st	SKRÄPKORG. FÖR NEDGJUTNING. NIFO-LAPPSET 'JACOB'. NF 2471. SVART RAL 9005, GLANSTAL 30.
U13	2 st	SKRÄPKORG MED LÖCK. FÖR NEDGJUTNING. NIFO-LAPPSET 'RUBEN'. NF 2465. SVART RAL 9005, GLANSTAL 30.
U14	18 st	CYKELSTÄLL, HAGS ARGO ART. 511303, 1 PLATS, VARMFÖRZINKAT. FÖR NEDGJUTNING.
U15	14 st	CYKELSTÄLLSPÖLLARE, VESTRE 'URBAN' VFZ+LACK. FÖR NEDGJUTNING. ART. NR. 586 900 C. SVART RAL 9005, GLANSTAL 30.
W1	8st	STÅLWIRE PÅ NMR-BYGGNAD, 4,05 X 8ST. FÄSTE SERIE 100.18. GLIDSTOPPAR 3ST/WIRE. MONTERAS I 1:A TEGELSKIFTET I UNDERKANT. I ÖVERKANT 3:E SKIFTET UPPIFRÅN.
W2	8st	STÅLWIRE PÅ NMR-BYGGNAD, UNDER SOLSKYDD, 2,15M x 4ST. FÄSTE SERIE 100.18. GLIDSTOPPAR 3ST /WIRE. MONTERAS I 2:A TEGELSKIFTET UNDER FÖNSTER-BLECK. MONTERAS I UNDERKANT I FÖRSTA TEGEL-SKIFTET.
W3	6st	STÅLWIRE FÖR VÄGG, VÄSTRA HÖRNEN PÅ GÅRDARNA SAMT VID ENTRÉDÖRR. 3,5M x 6ST. FÄSTE SERIE 100.18. MONTERAS I 2ST ENHETER PÅ VÄSTRA VÄGGARNA. VID ENTRÉDÖRR ÖSTRA VÄGGEN, EN ENHET.

HÄNVISNING

LEVERNATÖR STÅLWIRE W1-W3: VEGTECH, TEL 08-669 48 00
INFÄSTNING AV STÅLWIRE FÖR KLÄTTERVÄXTER SE A-HANDLING

BET	ANT	ÄNDRINGEN AVSER	DATUM	SIGN

RELATIONSHANDLING

AKADEMISKA HUS

AKADEMISKA HUS UPPSALA AB
www.akademiskahus.se

LOKALISERINGSFIGUR

BIOCENTRUM

REGISTERFASTIGHET: ULTUNA 2:23
ANLÄGGNINGSNR: C0004240
HUSDEL | PLANID | ANSV. PART: L
REGISTRERINGSNUMMER
UPPDRAG NR: 506 26 | RITAD AV: KSL | HANDLÄGGARE: MWN
ANSVARIG: LARS STRÖM
KONSULT: BJERKING AB
DATUM: 2009-06-31 | REV./REL. DATUM: 2012-01-31

PLANTERINGS- & UTRUSTNINGSPLAN
GÅRD ÖST

DE 1

FORMAT	SKALA	NUMMER	BET
A1	1:100	L-18.1-04	

0 1 2 3 4 5 10 m

XREFS: \Model\L10_P01.dwg
\Model\L10_P02.dwg
\Model\L18_T01.dwg
\Model\L10_P03.dwg
\Model\L18_P02.dwg

LAGER:

PLO: 2012-05-02, 10:55, K:\PROJEKT\50626\RITNINGAR FOTO & PDF\LEVERERADE HANDLINGAR\RELATIONSHANDLING\L\RITDFAR\L-18.1-04.DWG, MWN